


Obergeschoss

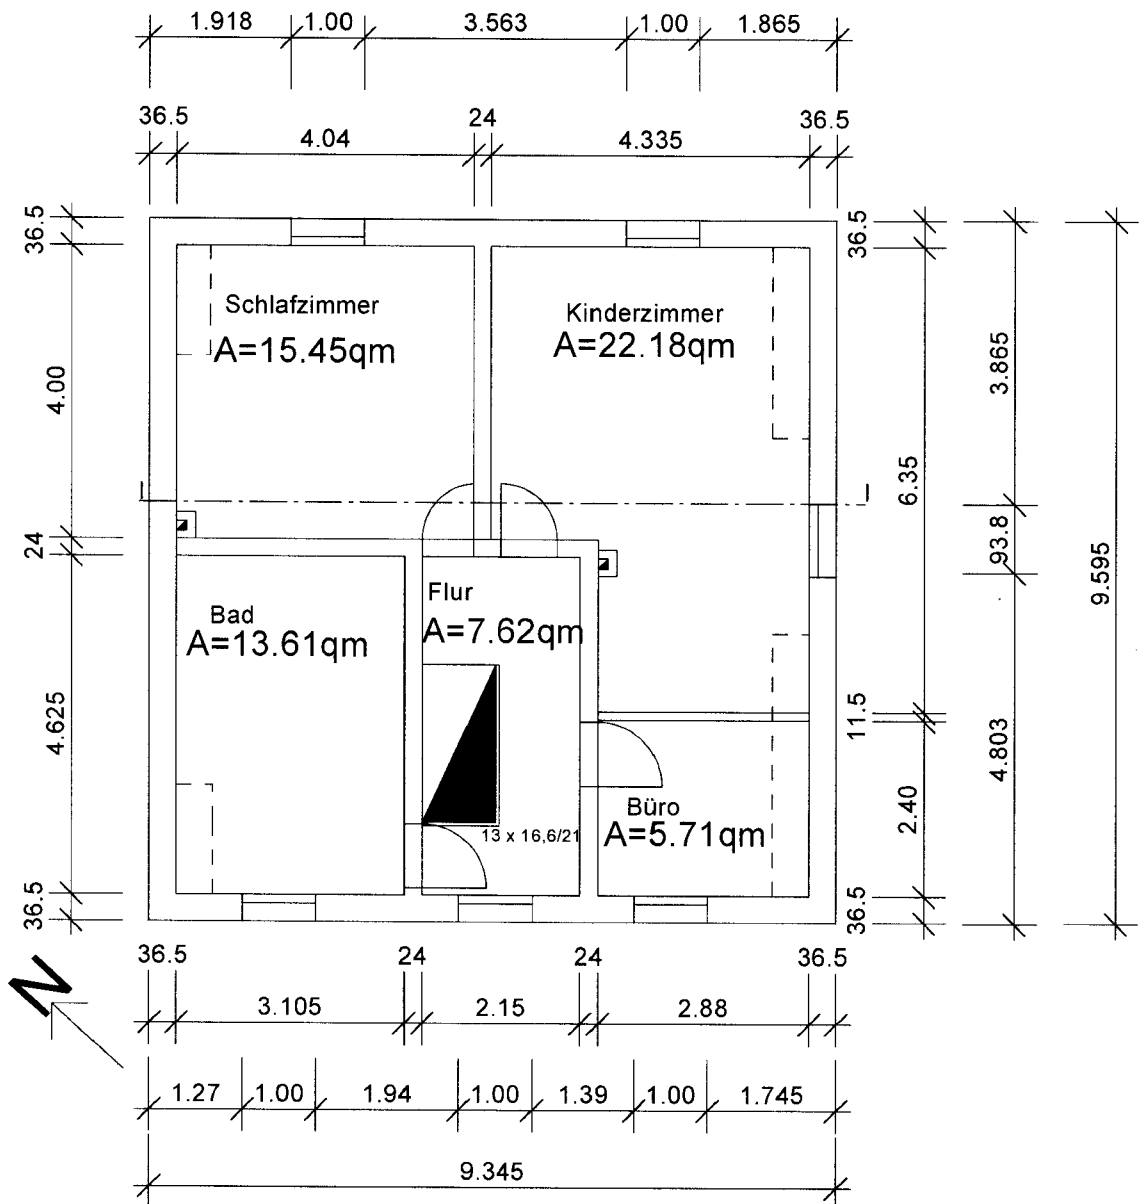

Reuf Zukanovic Dipl.-Ing. (FH) Wischkämpe 13, 30419 Hannover 0511/1690035, 01717/274052		
Einfamilienhaus Schulstr. 24, 31028 Gronau Leine / Barfelde Bestandsplan nach Aufmaß		
Bauteil Obergeschoss	Maßstab 1 : 100	Datum 05.05.2025

Dipl.-Ing. (FH) Reuf Zukanovic
 Wischkämpe 13
 30419 Hannover
 Tel. 0511 169 00 35