


Schnitt I - I

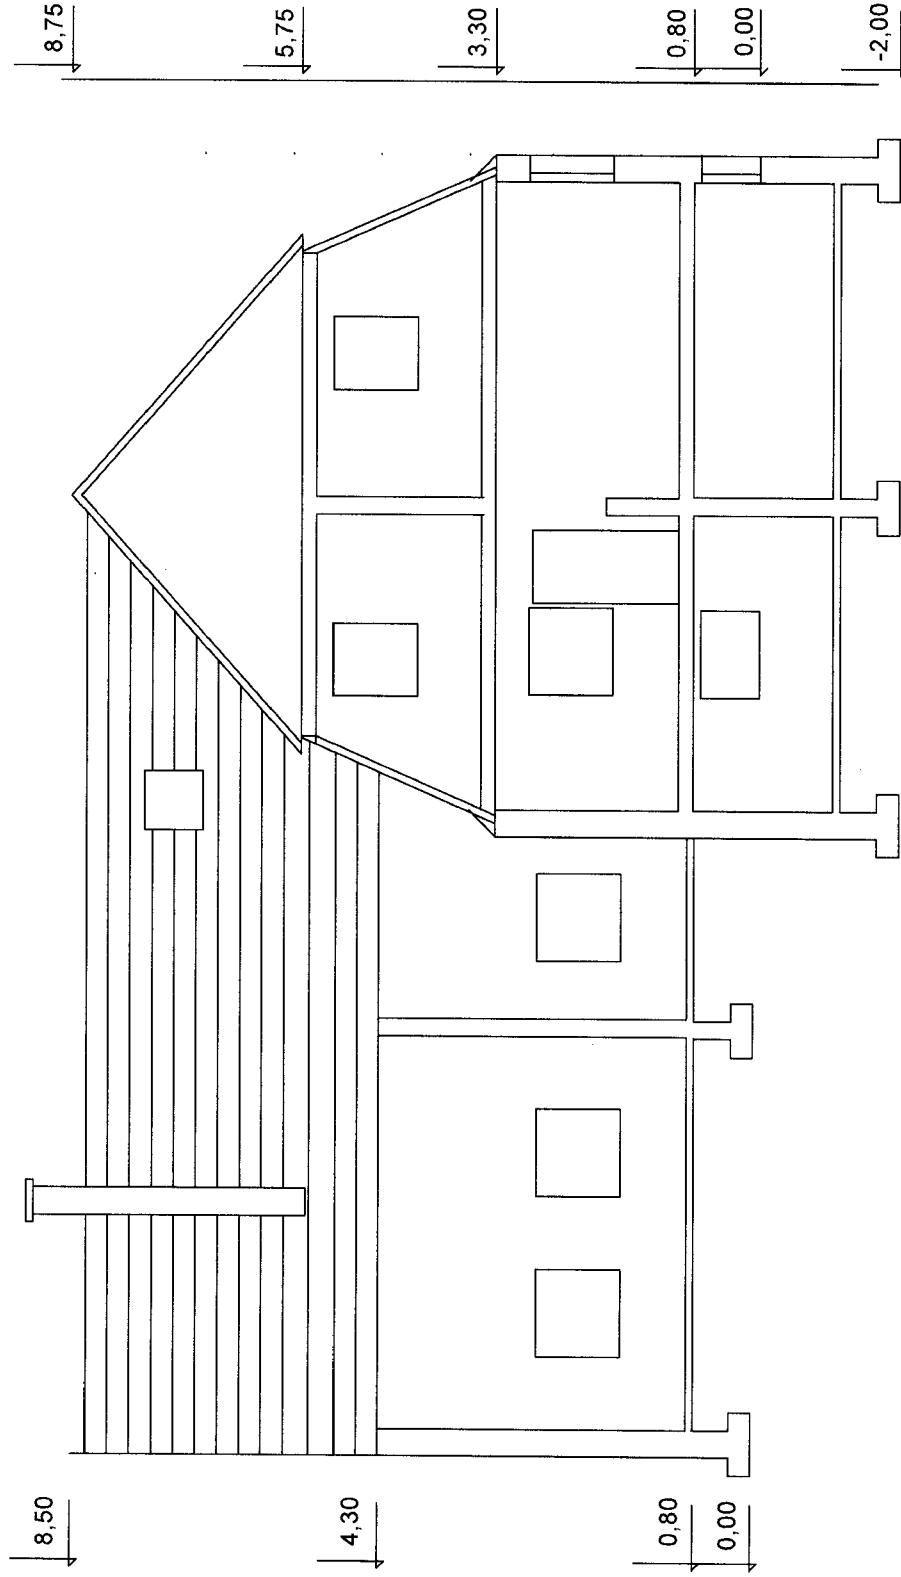

Reuf Zukanovic		
Dipl.-Ing. (FH)		
Wischkämpe 13, 30419 Hannover		
0511/1690035, 0171/274052		
Einfamilienhaus Schulstr. 24, 31028 Gronau Leine / Barfelde		
Bestandsplan nach Aufmaß		
Bauteil	Maßstab	Datum
Schnitt	1 : 100	05.05.2025

Dipl.-Ing. (FH) Reuf Zukanovic

Wischkämpe 13

30419 Hannover

Tel. 0511 169 00 35

Reuf