


Kellergeschoss

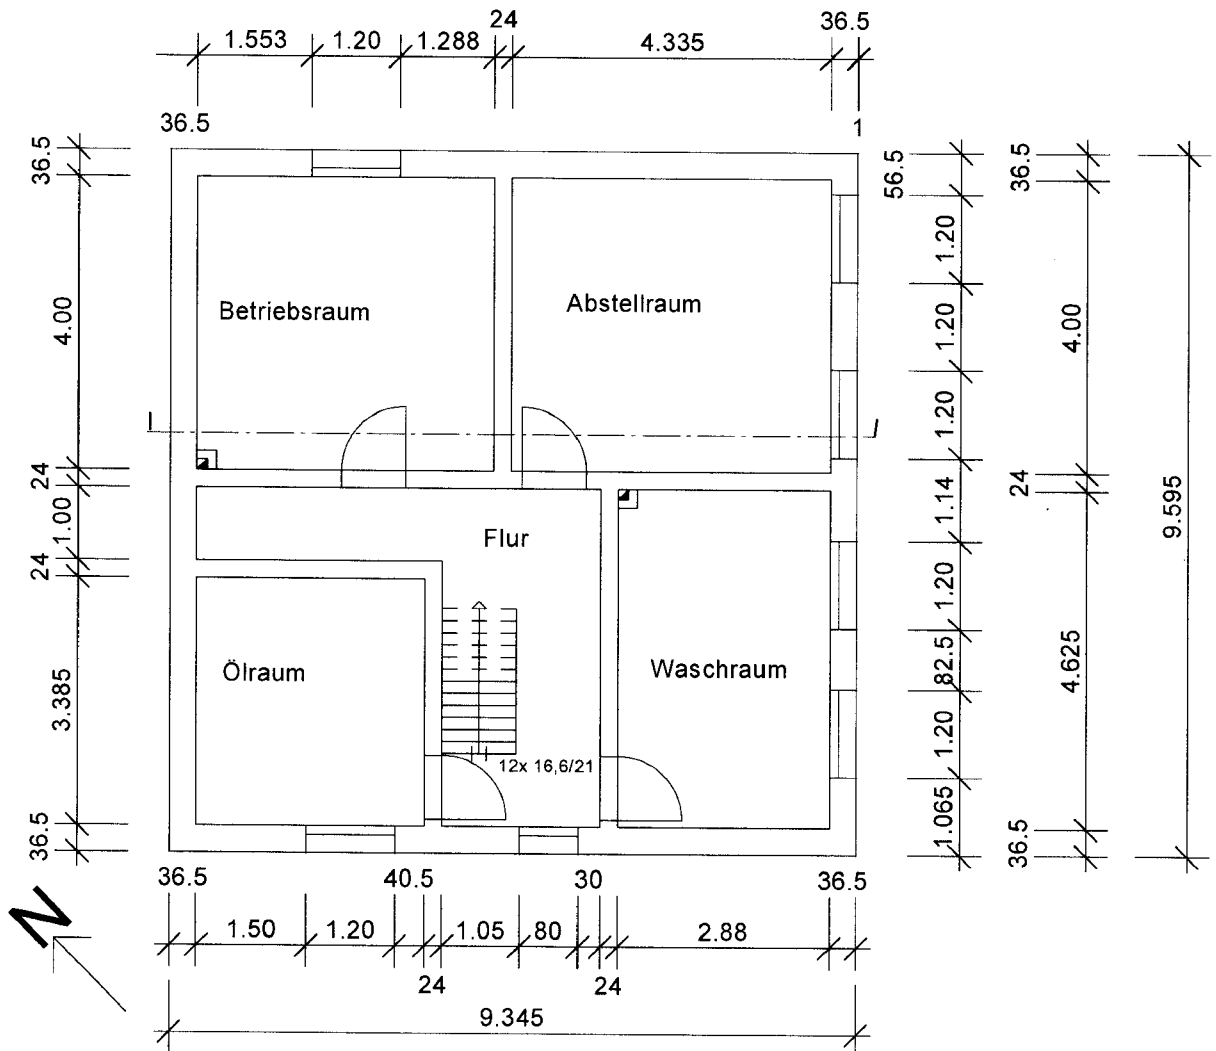

Reuf Zukanovic

Dipl.-Ing. (FH)

Wischkämpe 13, 30419 Hannover

0511/1690035, 01717/274052

Dipl.-Ing. (FH) Reuf Zukanovic

Wischkämpe 13

30419 Hannover

Tel. 0511 169 00 35

Einfamilienhaus Schulstr. 24, 31028 Gronau Leine / Barfelde
Bestandsplan nach Aufmaß

Bauteil

Keller

Maßstab

1 : 100

Datum

05.05.2025