


Erdgeschoss mit Nebengebäude

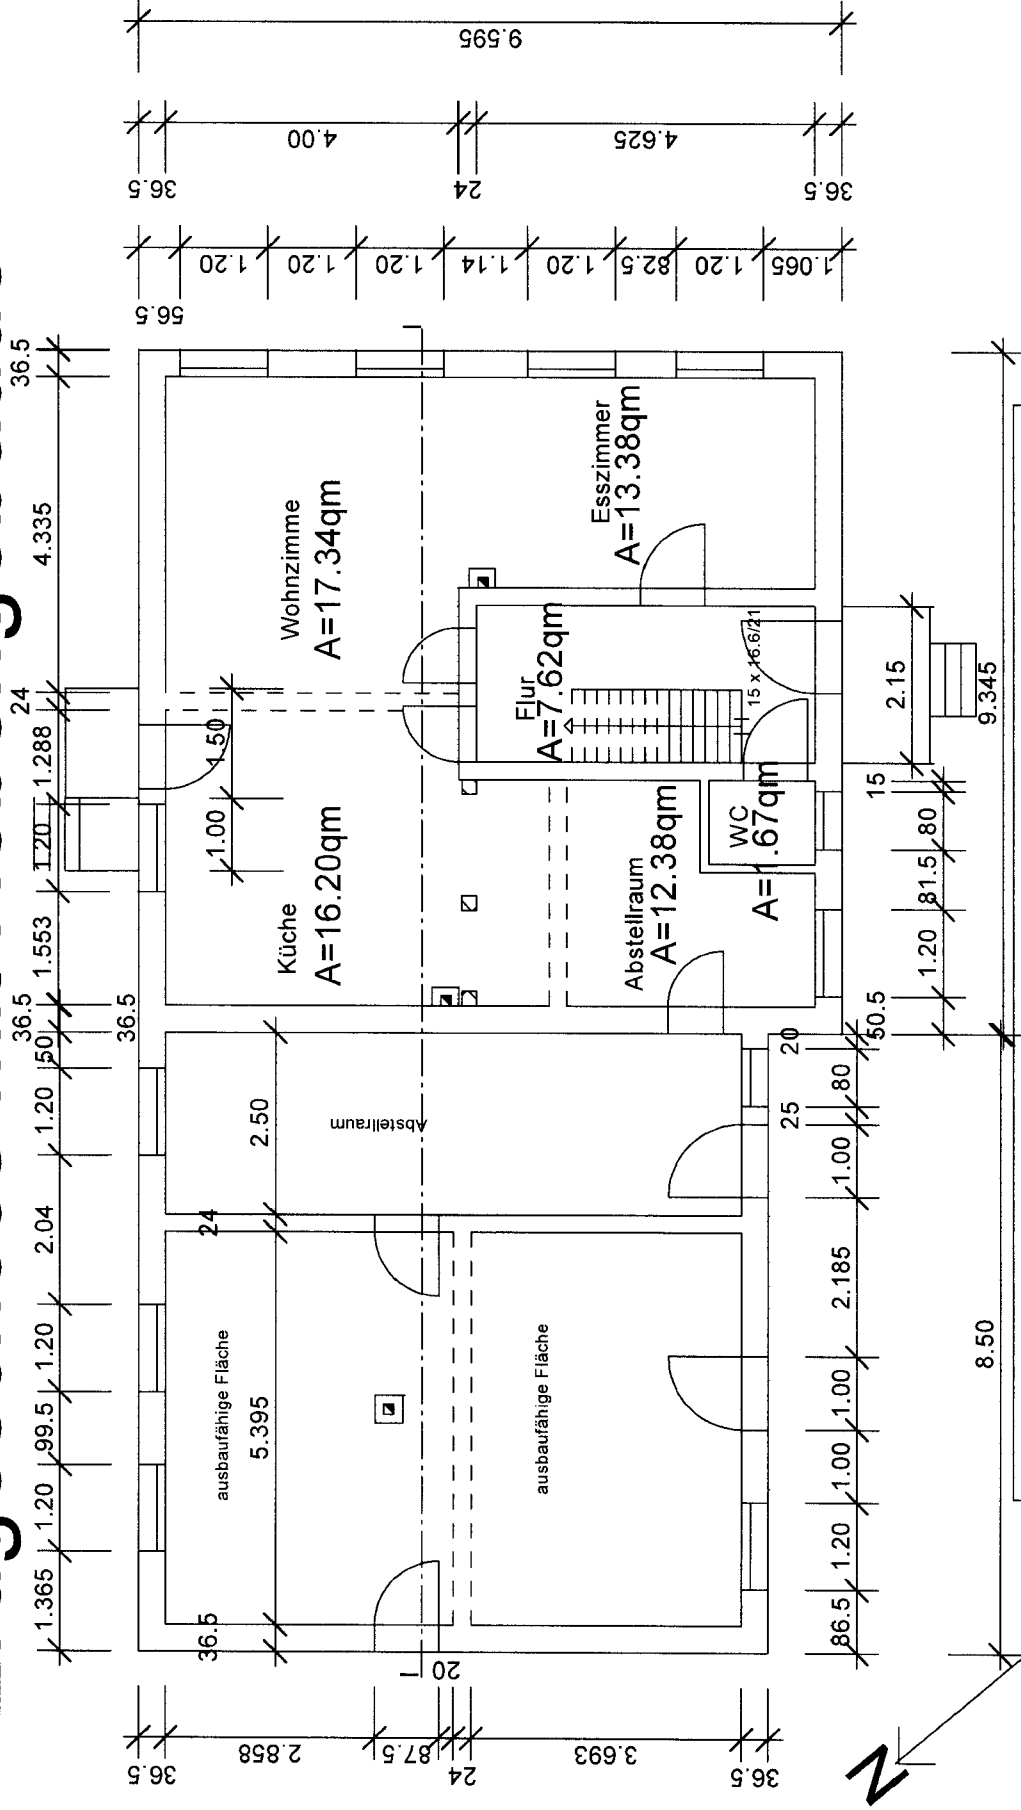

Reuf Zukanovic
Dipl.-Ing. (FH)

Wischkämpe 13 30419 Hannover
0511/1690035 01717/274052

Dipl.-Ing. (FH) Reuf Zukarov
Wischkämpe 13
30419 Hannover
Tel. 0511 1690035

Bauvorhaben:
Einfamilienhaus Schulstr. 24, 31028 Gronau Leine / Barfelde
Bestandsplan nach Aufmaß

Bauteil:	Datum:	Maßstab:
Erdgeschoss	05.05.2025	1 : 100