


## Kellergeschoß

Lutherstr. 48, Neuss  
Bestandsplan

Claus  
Schiersch  
**ARCHITEKT**  
staatl. anerkannter Sachverständiger für Schall- und Wärmeschutz  
freier Bausachverständiger

4 1564 Kaarst-Vorst Heide 53 Fon: 02131/958209  
Mobil: 0172/9591152 e-mail: architekt-schiersch@t-online.de

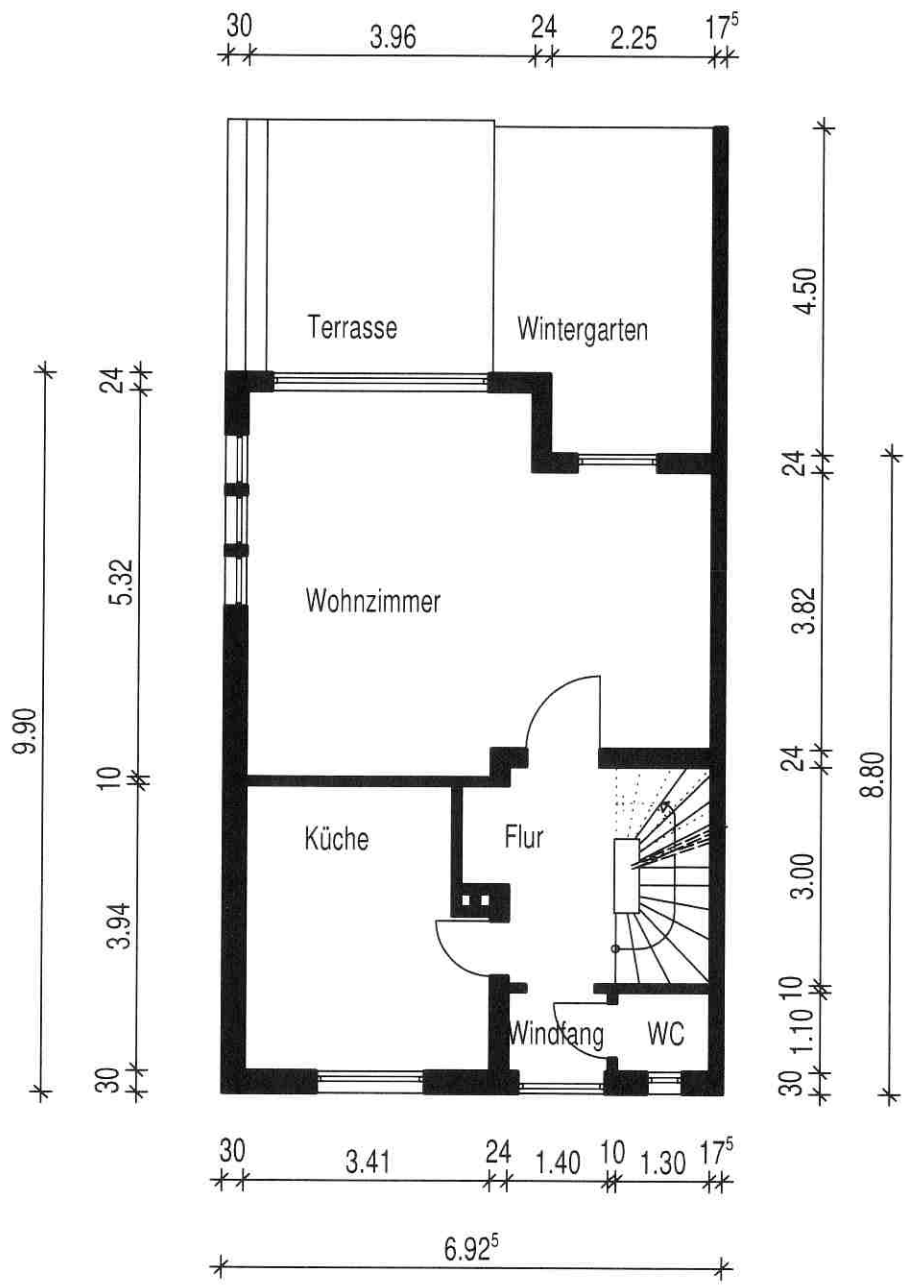


Erdgeschoß

Lutherstr. 48, Neuss  
Bestandsplan

Claus Schiersch  
ARCHITEKT  
staatl. anerkannter Sachverständiger für Schall- und Wärmeschutz  
freier Bausachverständiger

41564 Kaarst-Vorst Heide 53 Fon: 02131/958209  
Mobil: 0172/9591152 e-mail: architekt-schiersch@t-online.de

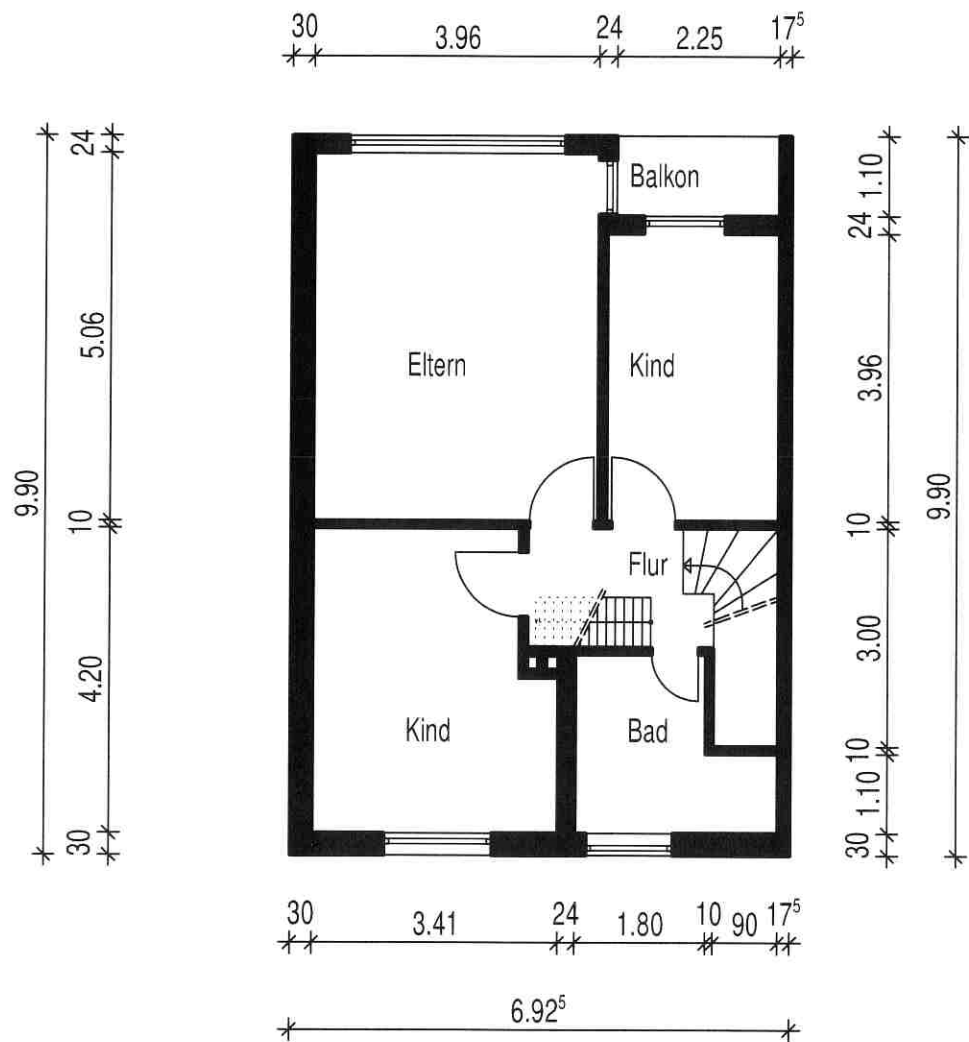


## Obergeschoß

Lutherstr. 48, Neuss  
Bestandsplan

Claus  
Schiersch  
ARCHITEKT  
staatl. anerkannter Sachverständiger für Schall- und Wärmeschutz  
freier Bausachverständiger

41564 Kaarst-Vorst Heide 53 Fon: 02131/958209  
Mobil: 0172/9591152 e-mail: architekt-schiersch@t-online.de

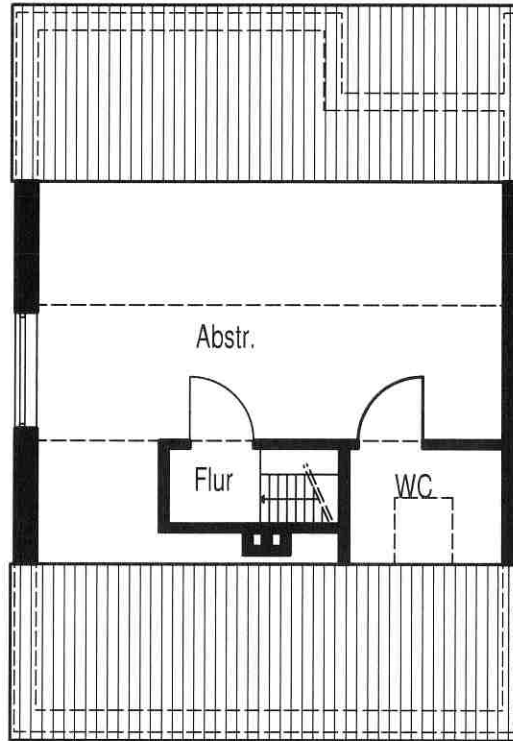

Dachgeschoß

Lutherstr. 48, Neuss  
Bestandsplan

Claus  
Schiersch

ARCHITEKT

staatl. anerkannter Sachverständiger für Schall- und Wärmeschutz  
freier Bausachverständiger

4 1564 Kaarst-Vorst Heide 53 Fon: 02131/958209  
Mobil: 0172/9591152 e-mail: architekt-schiersch@t-online.de