



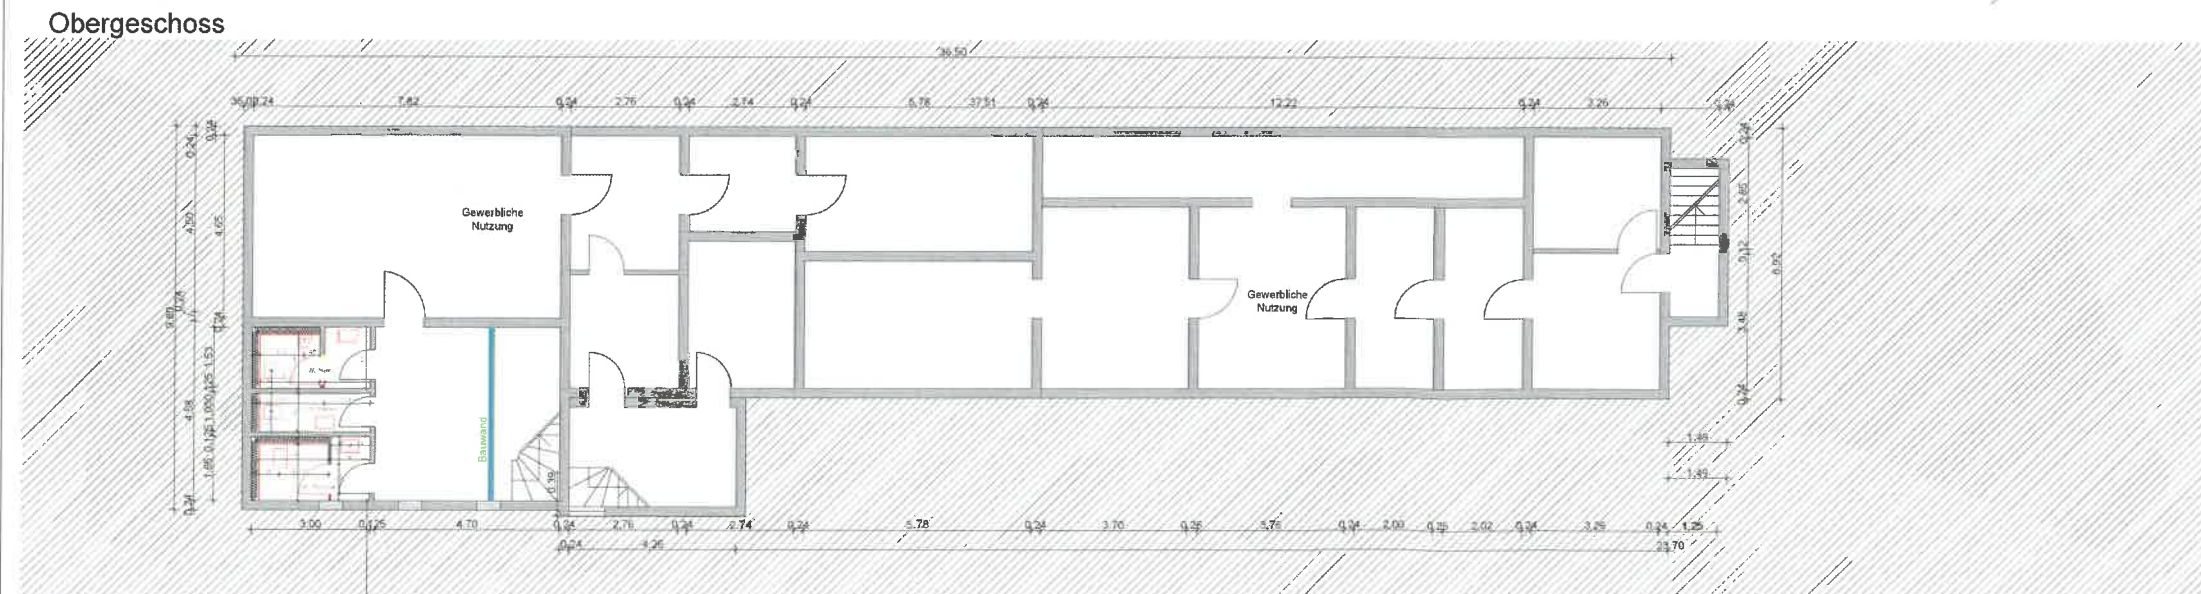

Kellergeschoss

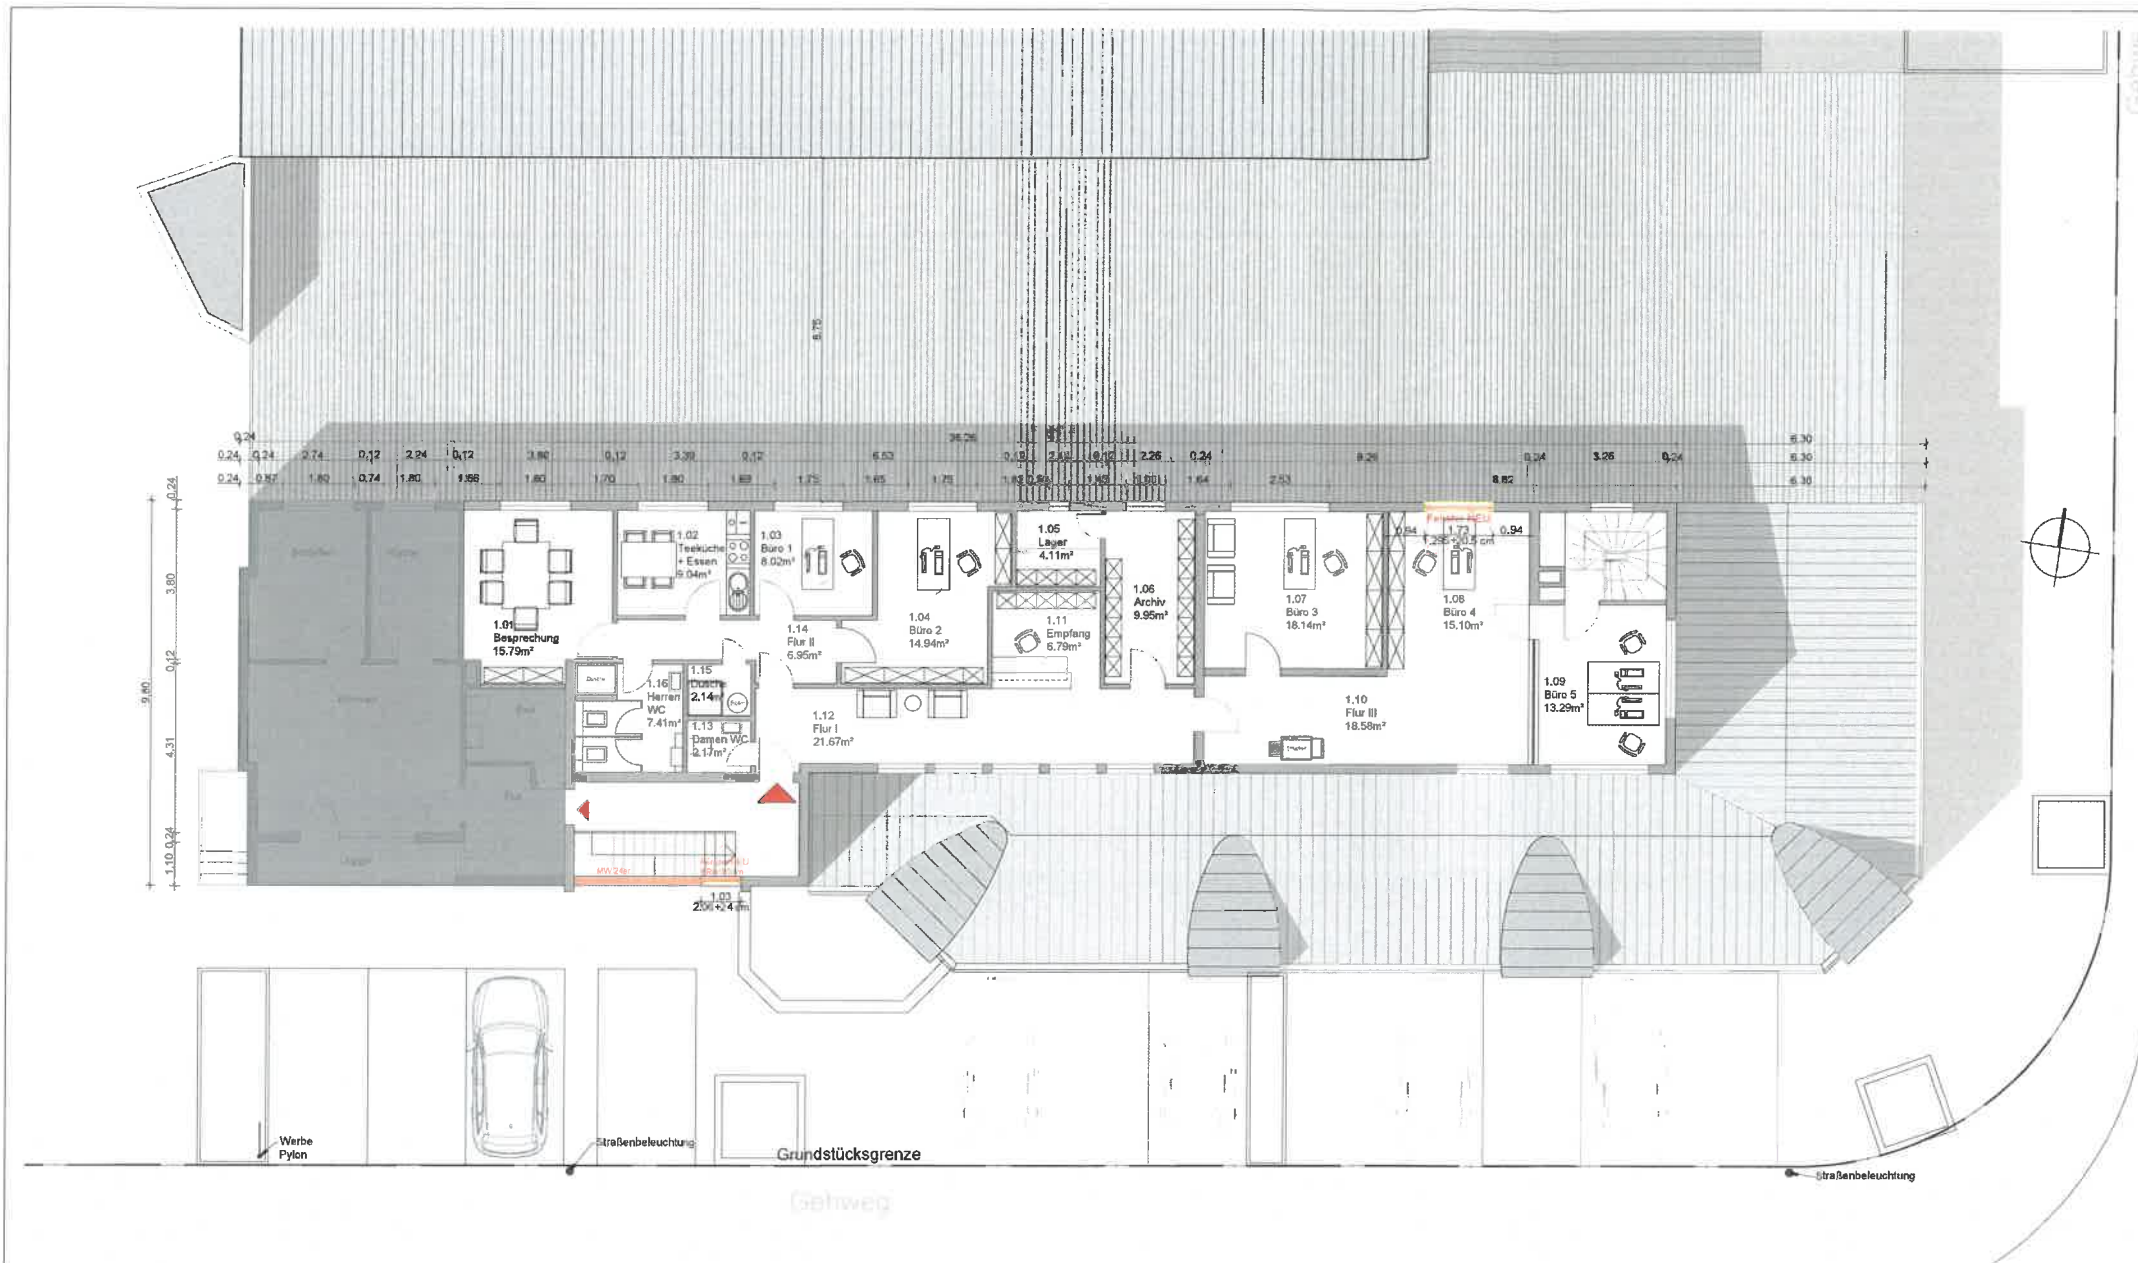

Planinhalt: Grundrisse KG | OG Plannr: 1.02 Datum: 27.10.2020 Index: -

Ca. 174 m² Mietpreis auf Anfrage

Projekt:	Projektnummer:
Bestandsplan	2035
Auestraße 5 67346 Speyer	Flurstück-Nummer:
	4702/76

Bauherr:	Christiane Raber
	Rietburgstraße 16 67346 Speyer

Planer:	Draisstraße 48 D 67346 Speyer Fon: 06232 29 842 0 Fax: 06232 29 842 99 www.ads-architekten.de info@ads-architekten.de
ADS ARCHITEKTEN	Fritz + Morsey PartGmbH

Planinhalt:	Zeichner:	Maßstab:	Art:
Bestandsplan	AA	1:100	GR
Grundrisse KG OG 27.10.2020	Index:	Plannummer:	
	-	1.02	