


BESTANDSPLAN

ALLE MASSE SIND FERTIGMASSE

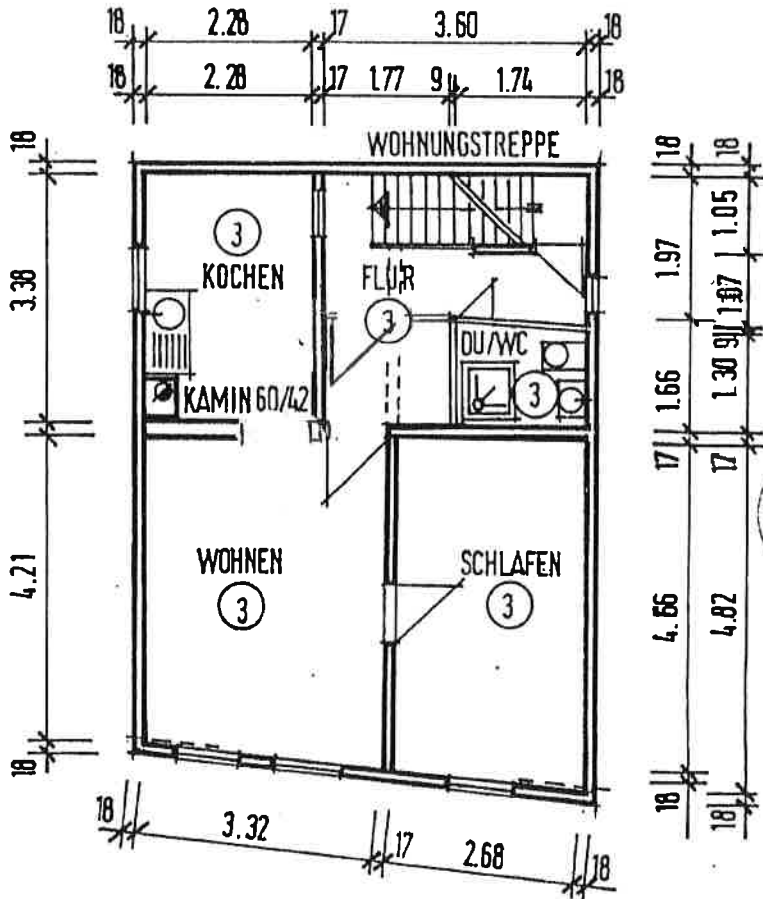

2. OBERGESCHOSS

AUFTEILUNGSPLAN

Tübingen, den 07.03.89
Bauordnungsamt



WOHN-U. GESCHÄFTSHAUS
AMMERSGASSE 24, TÜBINGEN

BAUHERR:

ARCHITEKT:

KLAUS WILK
DIPL. ING(FH) ARCHITEKT
BERLINER RING 67
7400 TÜBINGEN
07071 / 67934

HAUS	2. OBERGESCHOSS
MASSTAB	1 : 100
DAT. GEZ.	FEB. 89 / WI
PL. NR.	2
PL. GR.	DIN A4