

Kirrlach  
Ostendstraße 13

1:500

Planauskunft  
GIS Portal  
Bestandsplan




Bearbeiter:  
Kircher

Datum:  
17.09.2012

Uhrzeit:  
12:25

5455380

3467759

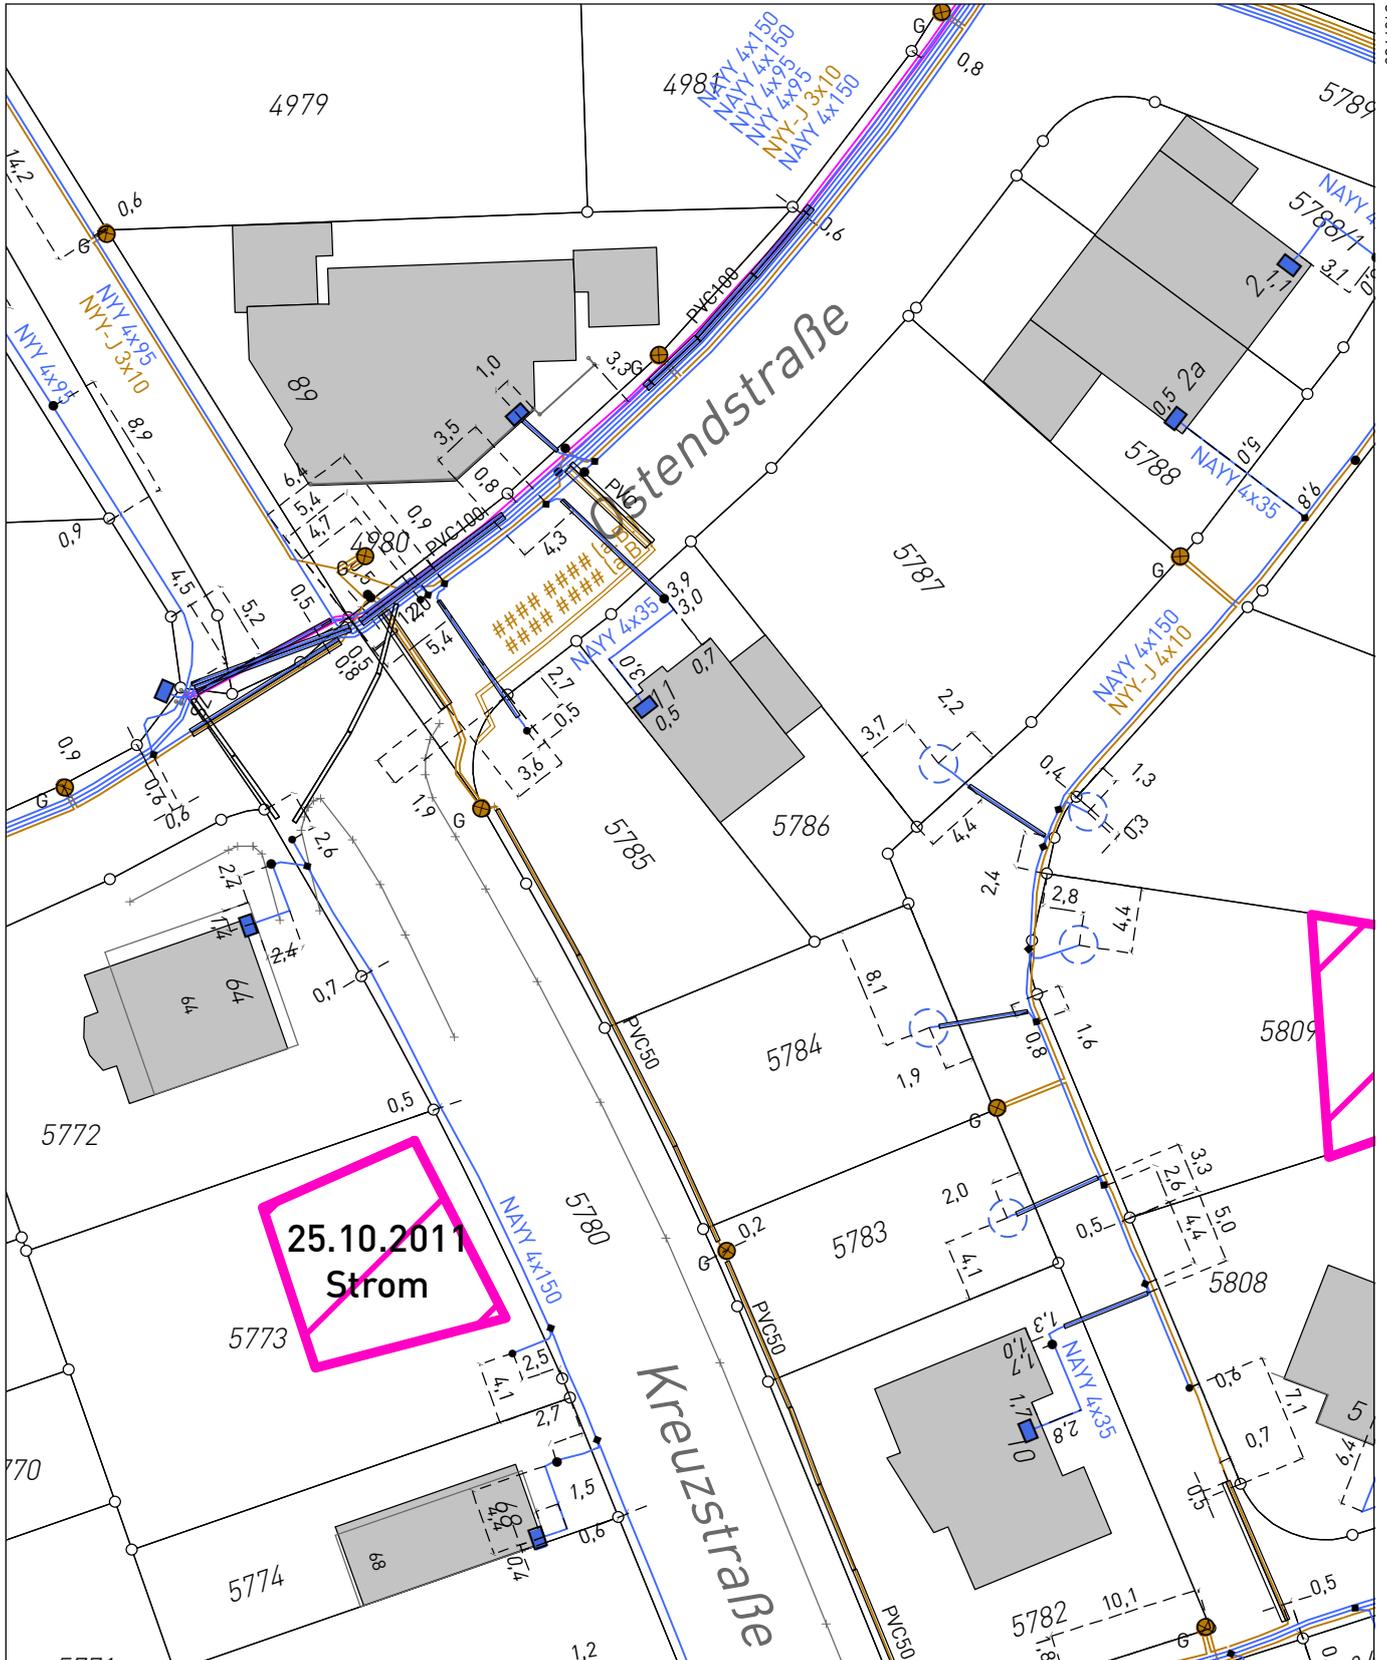

3467669

5455270

Maßstab: 1:500 0 5 10 15 Meter