


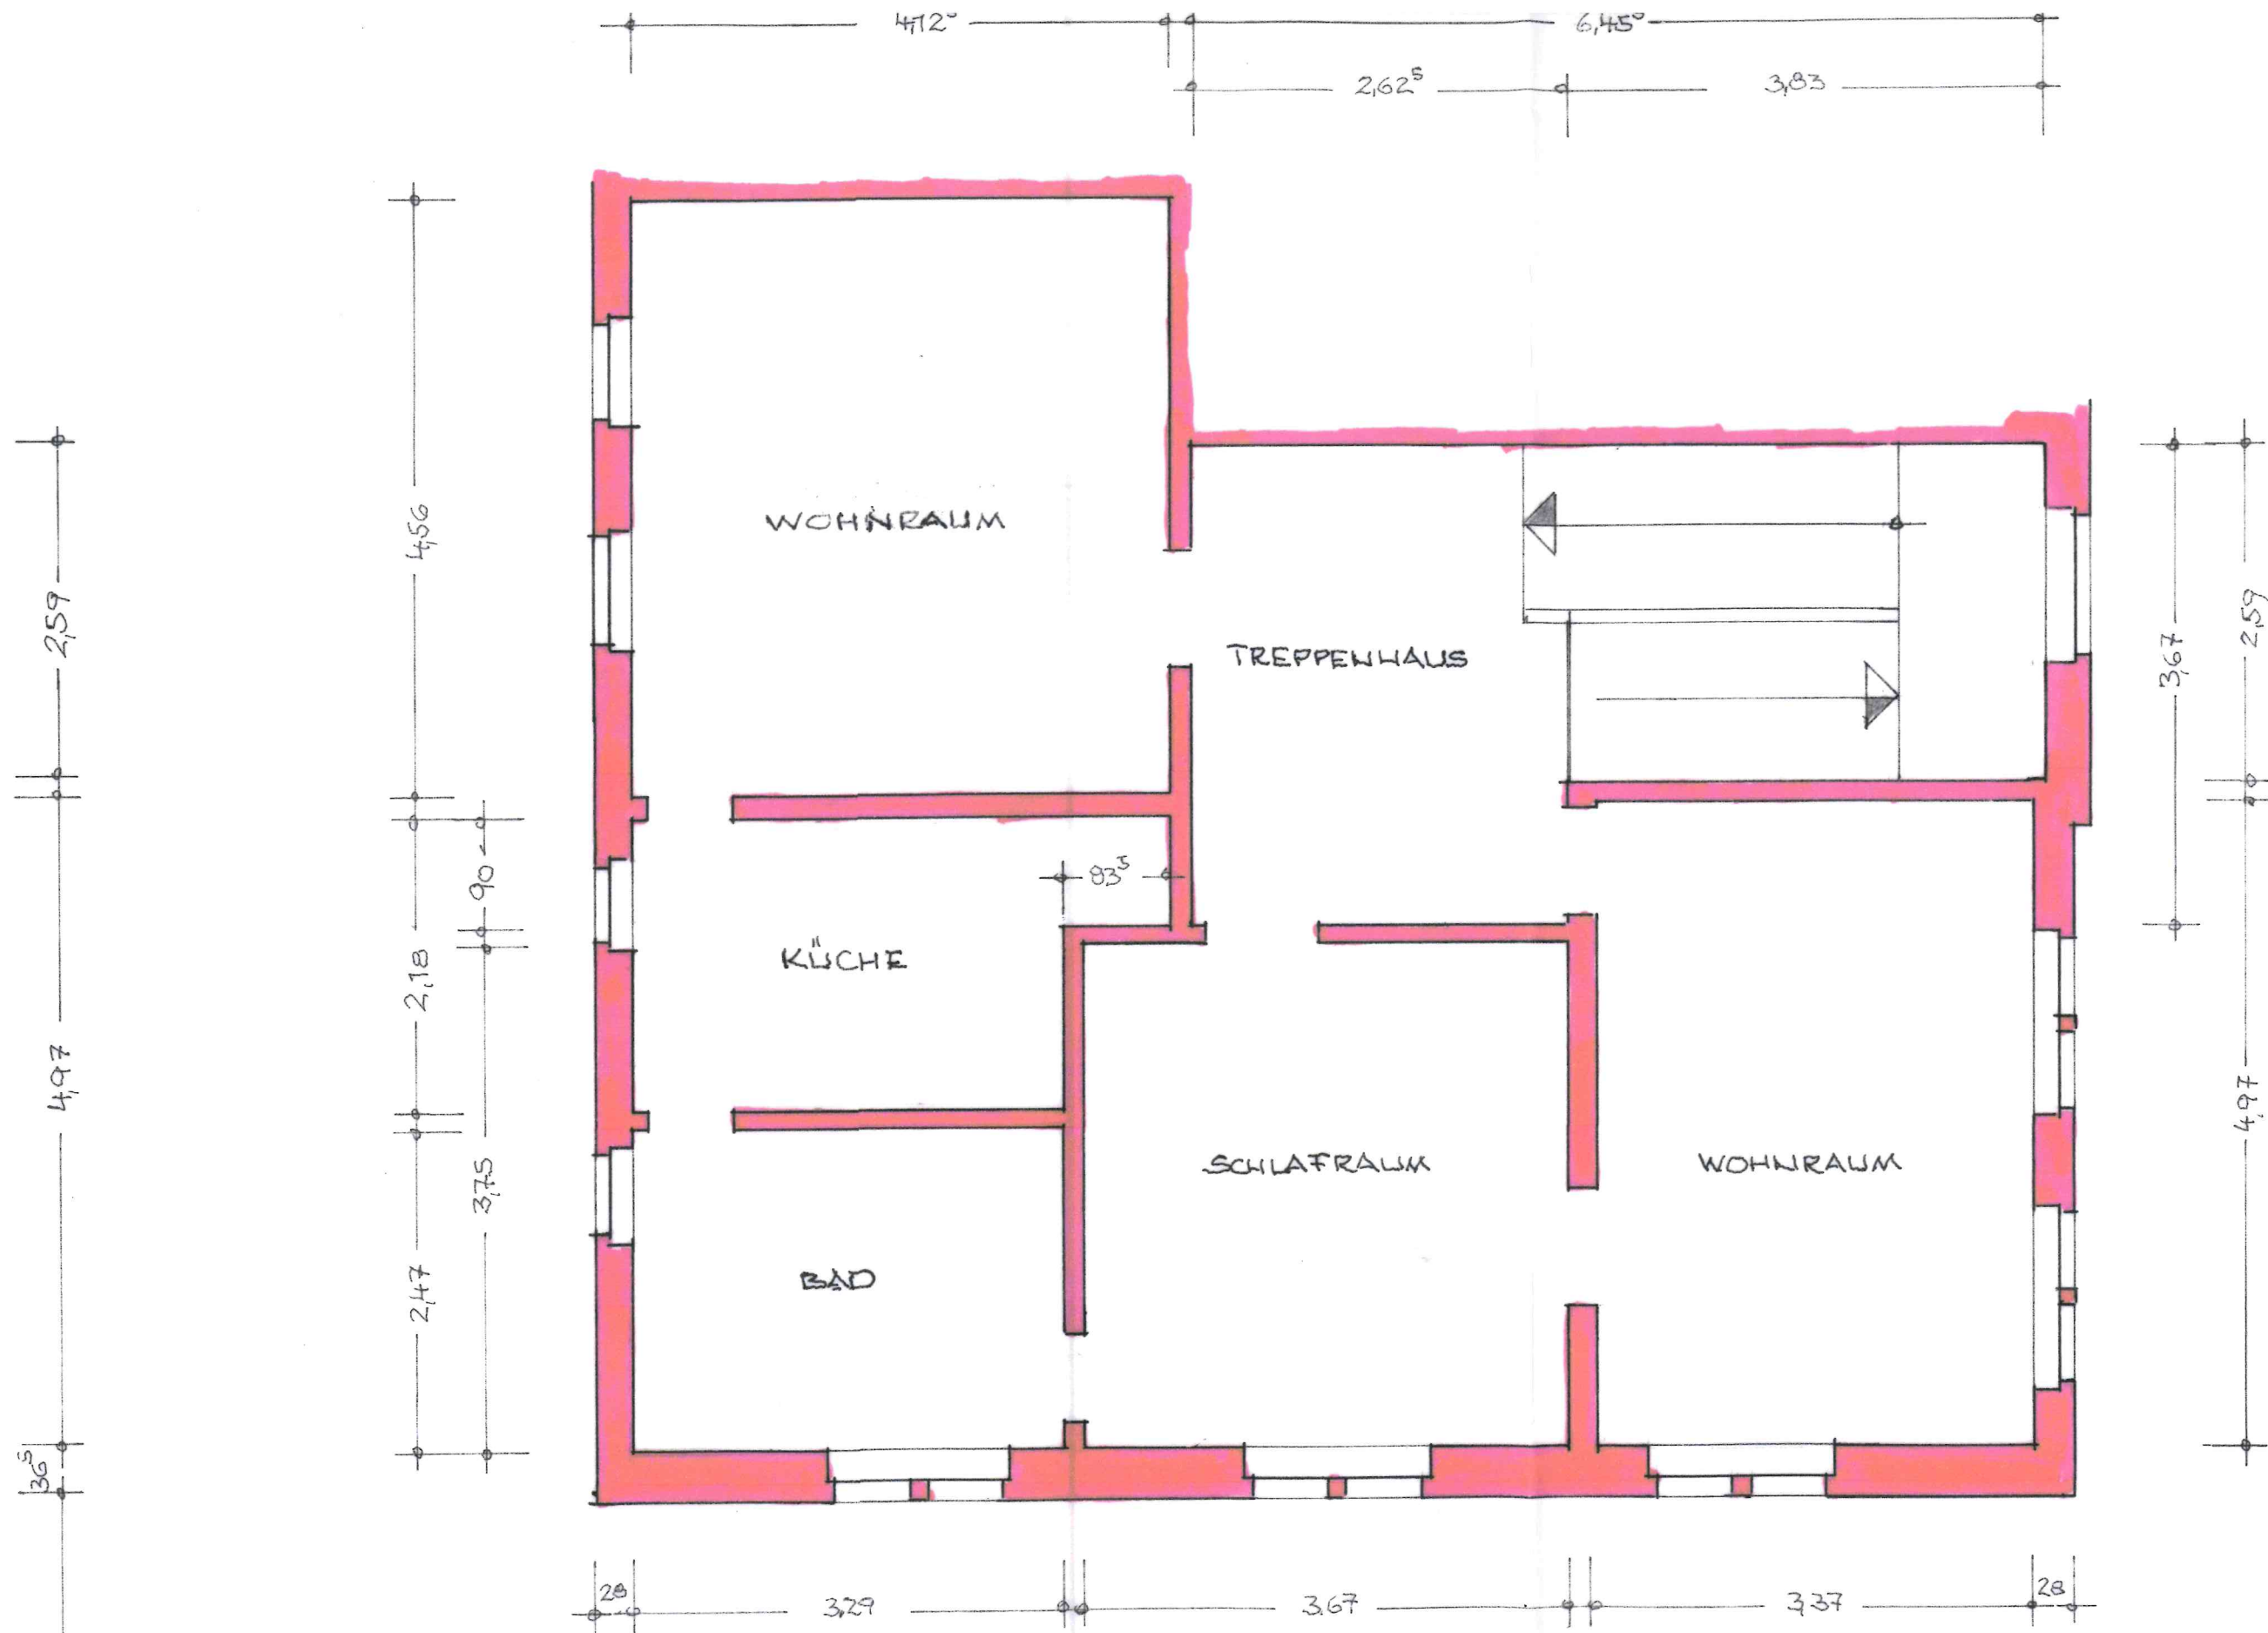

OBERGESCHOSS

WOHNHAUS IN 49393 LOHNE, BAHNHOFSTR. 13,  
DES HERRN CHRISTIAN MÜLLER,  
26129 OLDENBURG

BESTANDSPLAN M, 1:50