1.OG - 5.OG optionaler WC-Kern in Nutzungseinheit (NE) 1+4
siehe Plan Grundriss 1.OG 1/2: 5-OP-GR-01-00211 (NE 4)
siehe Plan Grundriss 1.OG 2/2: 5-OP-GR-01-00212 (NE 1)

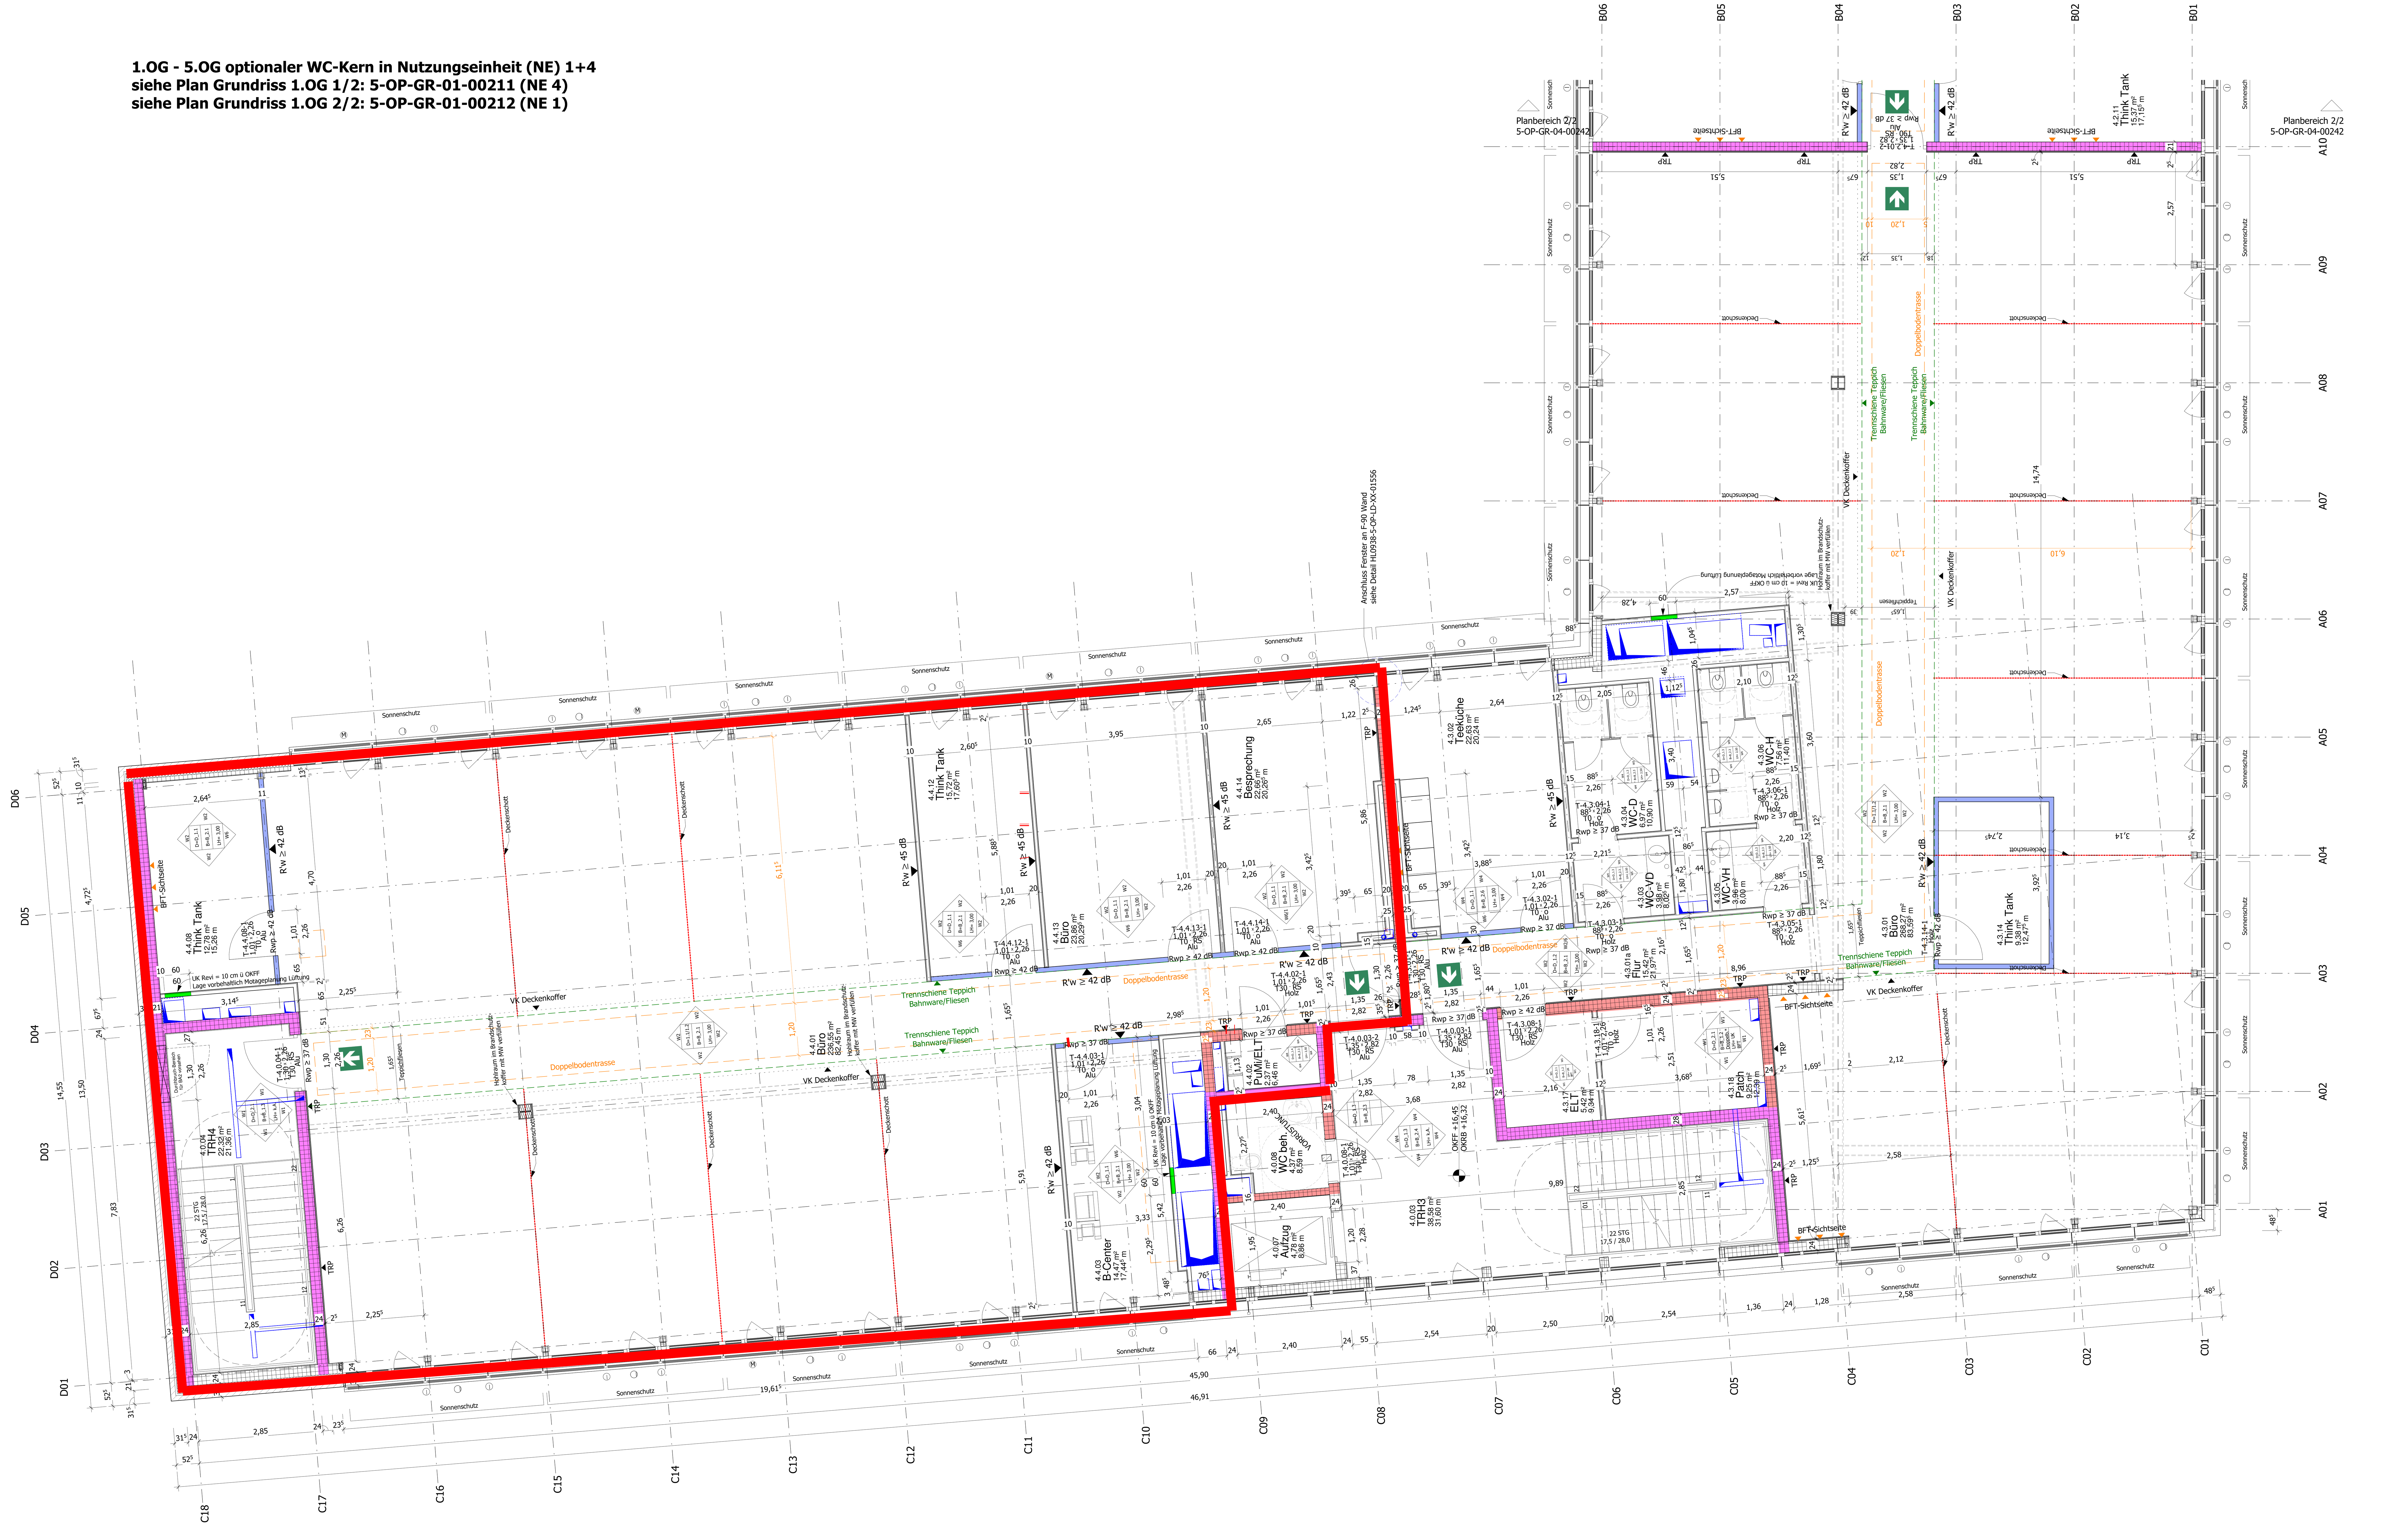

SYMBOLE / ABKÜRZUNGEN

FFB / RFB	Fertigfußbodenhöhe / Rohfußbodenhöhe		Markierung Änderung Planungsstand/Index		Durchbruch
	Bezug Rohbaukante		Markierung offene Punkte		Nische
	Bezug Fertigbaukante		siehe Detail Nr./Plan		Schacht
TRP	Trockenputz		Bodentank: eckig/ Edelstahl/ 2 Stromsteckdosen pro Tank, keine CAT7 Verkabelung - WLAN		

BD	Bodendurchbruch	NA	Notausgang	OK	Oberkante
DD	Deckendurchbruch	T30	T30-Tür feuerhemmend	UK	Unterkante
WD	Wanddurchbruch	T90	T90-Tür feuerbeständig	VK	Vorderkante
WS	Wandschlitz	DS	dichtschließend	IK	Innenkante
		RS	Rauchschutztür		
REVI	Revisionsöffnung	GA	Glasausschnitt	RD	Rohdecke
		LS	Lüftungsschlitz		
BE	Bodeneinlauf			UZ	Unterzug
DE	Dacheinlauf	HP	Hochpunkt	ÜZ	Überzug
RR	Regenfallrohr	TP	Tiefpunkt	DGL	deckengleich
BRH	Brüstungshöhe	STG	Steigung	RwR 53dB	Schallschutzanforderung (rechnerischer Wert)

MATERIALIEN

STB-Fertigteil	Porenbeton	WC-Trennwand
Stahlbeton	Gipskartonwand	harte Dämmung
Beton unbewehrt	Vorsatzschale	weiche Dämmung
Mauerwerk	Systemtrennwand	Stahlstütze mit Brandschutzverkleidung

WICHTIG:

Die Darstellung der Brandschutzanforderung erfolgt zusätzlich zur Beschriftung durch eine farbliche Hervorhebung der Wand

F 30 F 60 F 90 Brandwand

OBERFLÄCHENQUALITÄTEN

WANDOBERFLÄCHEN

W1	Dispersionsanstrich auf Rohbau	Farbe:	Typ: -	
W2	Dispersionsanstrich mit Glasvlies	Farbe:	Typ: -	
W3	Latexanstrich auf Rohbau	Farbe:	Typ: -	
W4	Latexanstrich mit Glasvlies	Farbe:	Typ: -	
W5	Fliesen siehe Fliesenspiegel	Farbe: Color 19s black, weiß	Typ: Lasselsberger	Format: 20 x 20 cm
W6	Systemtrennwand	Farbe: Aluminium eloxiert	Typ: Strähle MTS	
W7	Q3 Spachtelung, grundiert			
W8	Q2 Spachtelung, grundiert	Farbe: weiß		
W9	Fliesen			
W10	Fliesen	Farbe: weiß, leicht abwischbar, versiegelt		

BODENBELÄGE

B_1.1	Dispersionsanstrich	Farbe: RAL 7030 Steingrau	Typ: Brillux Floortec PU	
B_1.2	Linoleum ableitfähig	Farbe: ash grey 3121-055	Typ: DLW Marmorette LCH LPX 2,5mm	
B_1.3	Epoxidharzbeschichtung	Farbe: RAL 7035 Lichtgrau	Typ: Remmers Epoxy Color Top 2K	
B_2.1	Teppich	Farbe: 9C66	Typ: Vorwerk Varia SD	
B_2.2	Linoleum	Farbe: wave concrete 121-554	Typ: DLW Armstrong Marmorette LPX	
B_2.3	Fliesen, Feinsteinzeug	Farbe: color 19s black	Typ: Lasselsberger	Format: 20x20 cm
B_2.3a	Fliesen, Feinsteinzeug	Farbe: grigio rt	Typ: Marazzi gris fleury	Format: 60 x 120 cm
B_2.4	Betonwerkstein	Farbe: R 2101	Typ: Rehburger B+M	Format: Fläche:30x30, Stufen: ohne Unterteilung
B_2.5	Pflasterbelag	Farbe:	Typ:	Format: ....
B_2.6	PVC-Belag	Farbe: Traditional Oak SS5W2514	Typ: Amtico Spacia	

DECKEN

D_1.1	Kühldecke, Metallraster	Farbe: RAL 9016	Typ: PMS climatt	
D_1.2	Langfelddecke	Farbe: Blanka	Typ: Rockofon	Format: 30 cm Breite
D_1.3	Gipskartondecke gestrichen	Farbe: -	Typ: -	
D_1.4	abgehängte Rasterdecke	Farbe: Blanka Chicago Metallic	Typ: Rockofon	Format: 600x600 mm o. 625x625 mm
D_1.5	Gipskartondecke gelocht	Farbe: -	Typ: -	
D_1.6	Metallrasterdecke	Farbe: weiß	Typ: -	Format: 625x625 mm
D_2.1	Betonfertigteil gestrichen	Farbe: -	Typ: -	
D_2.2	Rohdecke gestrichen			

SYMBOLE

AUSBAUSYMBOL — Wand, Decke, Boden, li. Raumhöhe, Wand, Wand, Wand

RAUMBESCHRIFTUNG — Raumnummer, 0.03, Geschoss

TÜRBESCHRIFTUNG — Mietbereich, Raumnummer, T-0.0.08-3, Geschoss, Tür im Raum

OKFFB bis UK Decke

SONNENSCHUTZ AUSSEN

Steuerung — Länge Behang, Kopplung (K), Länge Behang, Motor (M)

HINWEISE

- **Tür- und Brüstungshöhen beziehen sich auf OK Fertigfußboden**
- Alle Maße und Konstruktionsangaben sind vor der Ausführung vom Unternehmer veranwortlich zu prüfen. Unstimmigkeiten sind der Bauleitung und dem Architekten sofort mitzuteilen.
- Außer dieser Zeichnung ist die Ausschreibung und statische Berechnung mit Positions- und Bewehrungsplänen verbindlich. Ausführungspläne der Fachingeneiure, ggf. auch Werkpläne von Fachfirmen sind vom Ausführenden auf Übereinstimmung mit dieser Zeichnung zu prüfen. Elektro- und HLS-Pläne sind zu beachten.
- Die genaue Lage der Durchbrüche und Kernbohrungen ist aus den Plänen der Gebäudetechnik zu entnehmen.
- Sämtliche Durchbrüche in Decken und Wänden sind nach der Installation von den jeweiligen zuständigen Fachfirmen unter Beachtung der jeweiligen Feuerschutzanforderungen des Bauteils gemäß DIN 4102 zu schließen. Dies gilt gleichfalls für die Schallschutzanforderungen.
- Freistehende Ecken bei GK-Wänden und Brandschutzverkleidungen mit Eckschutzschienen versehen => Leistung Trockenbau!! Für Heizkörper vor GK-Wänden und Hängeschränken von Küchen Verstärkungen vorsehen => Leistung Trockenbau!!

PLANFREIGABE

Zeichnung geprüft und zur Ausführung freigegeben

☐ ohne Ergänzungen ☐ mit Ergänzungen Freigegebener Index .... ☐ nicht freigegeben

....

Datum, Bauherr/Vertreter

Planinhalt	Phase	Planer	Art
Grundriss 4.OG 1/2 West-Flügel	9	OP	GR
	Ebene	**laufende Nr.**	**Index**
	04	00241	0

Bauherr
PE HRG & Delta Bau GmbH & Co.KG
Karmarschstraße 42
D-30159 Hannover

Bauort
Vahrenwalder Straße 236
D-30179 Hannover

Generalplaner
Goldbeck Nord GmbH, NL Hannover
Frankenring 31-33
D-30855 Langenhagen

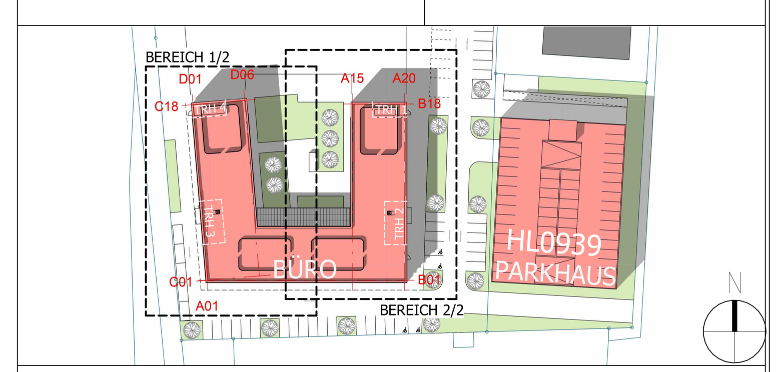

OKFF Büro +0,00 = 52,60 m üNN

REVISIONSPLANUNG

Index	Datum	Name	Änderung
gez.:	03.05.2018	Wojtowicz	
geprüft:			
Maßstab:	1:50		

GOLDBECK
Frankenring 31-33, D-30855 Langenhagen Telefon: +49 (511) 97892 - 0

Projekt	Auftrag Nr.
City Gate Nord 1.BA, Hannover Bürogebäude	**HL0938**

Planinhalt	Phase	Planer	Art
Grundriss 4.OG 1/2 West-Flügel	9	OP	GR
	Ebene	**laufende Nr.**	**Index**
	04	00241	0

Layout: HL0938-9-OP-GR-04-00241

Diese Unterlage ist Eigentum der GOLDBECK GmbH und ist urheberrechtlich geschützt. Sie darf ohne ausdrückliche Genehmigung weder vervielfältigt noch Dritten zugänglich gemacht oder für Dritte verwendet werden. Zuwiderhandlungen verpflichten zu Schadenersatz. Copyright by GOLDBECK GmbH.